



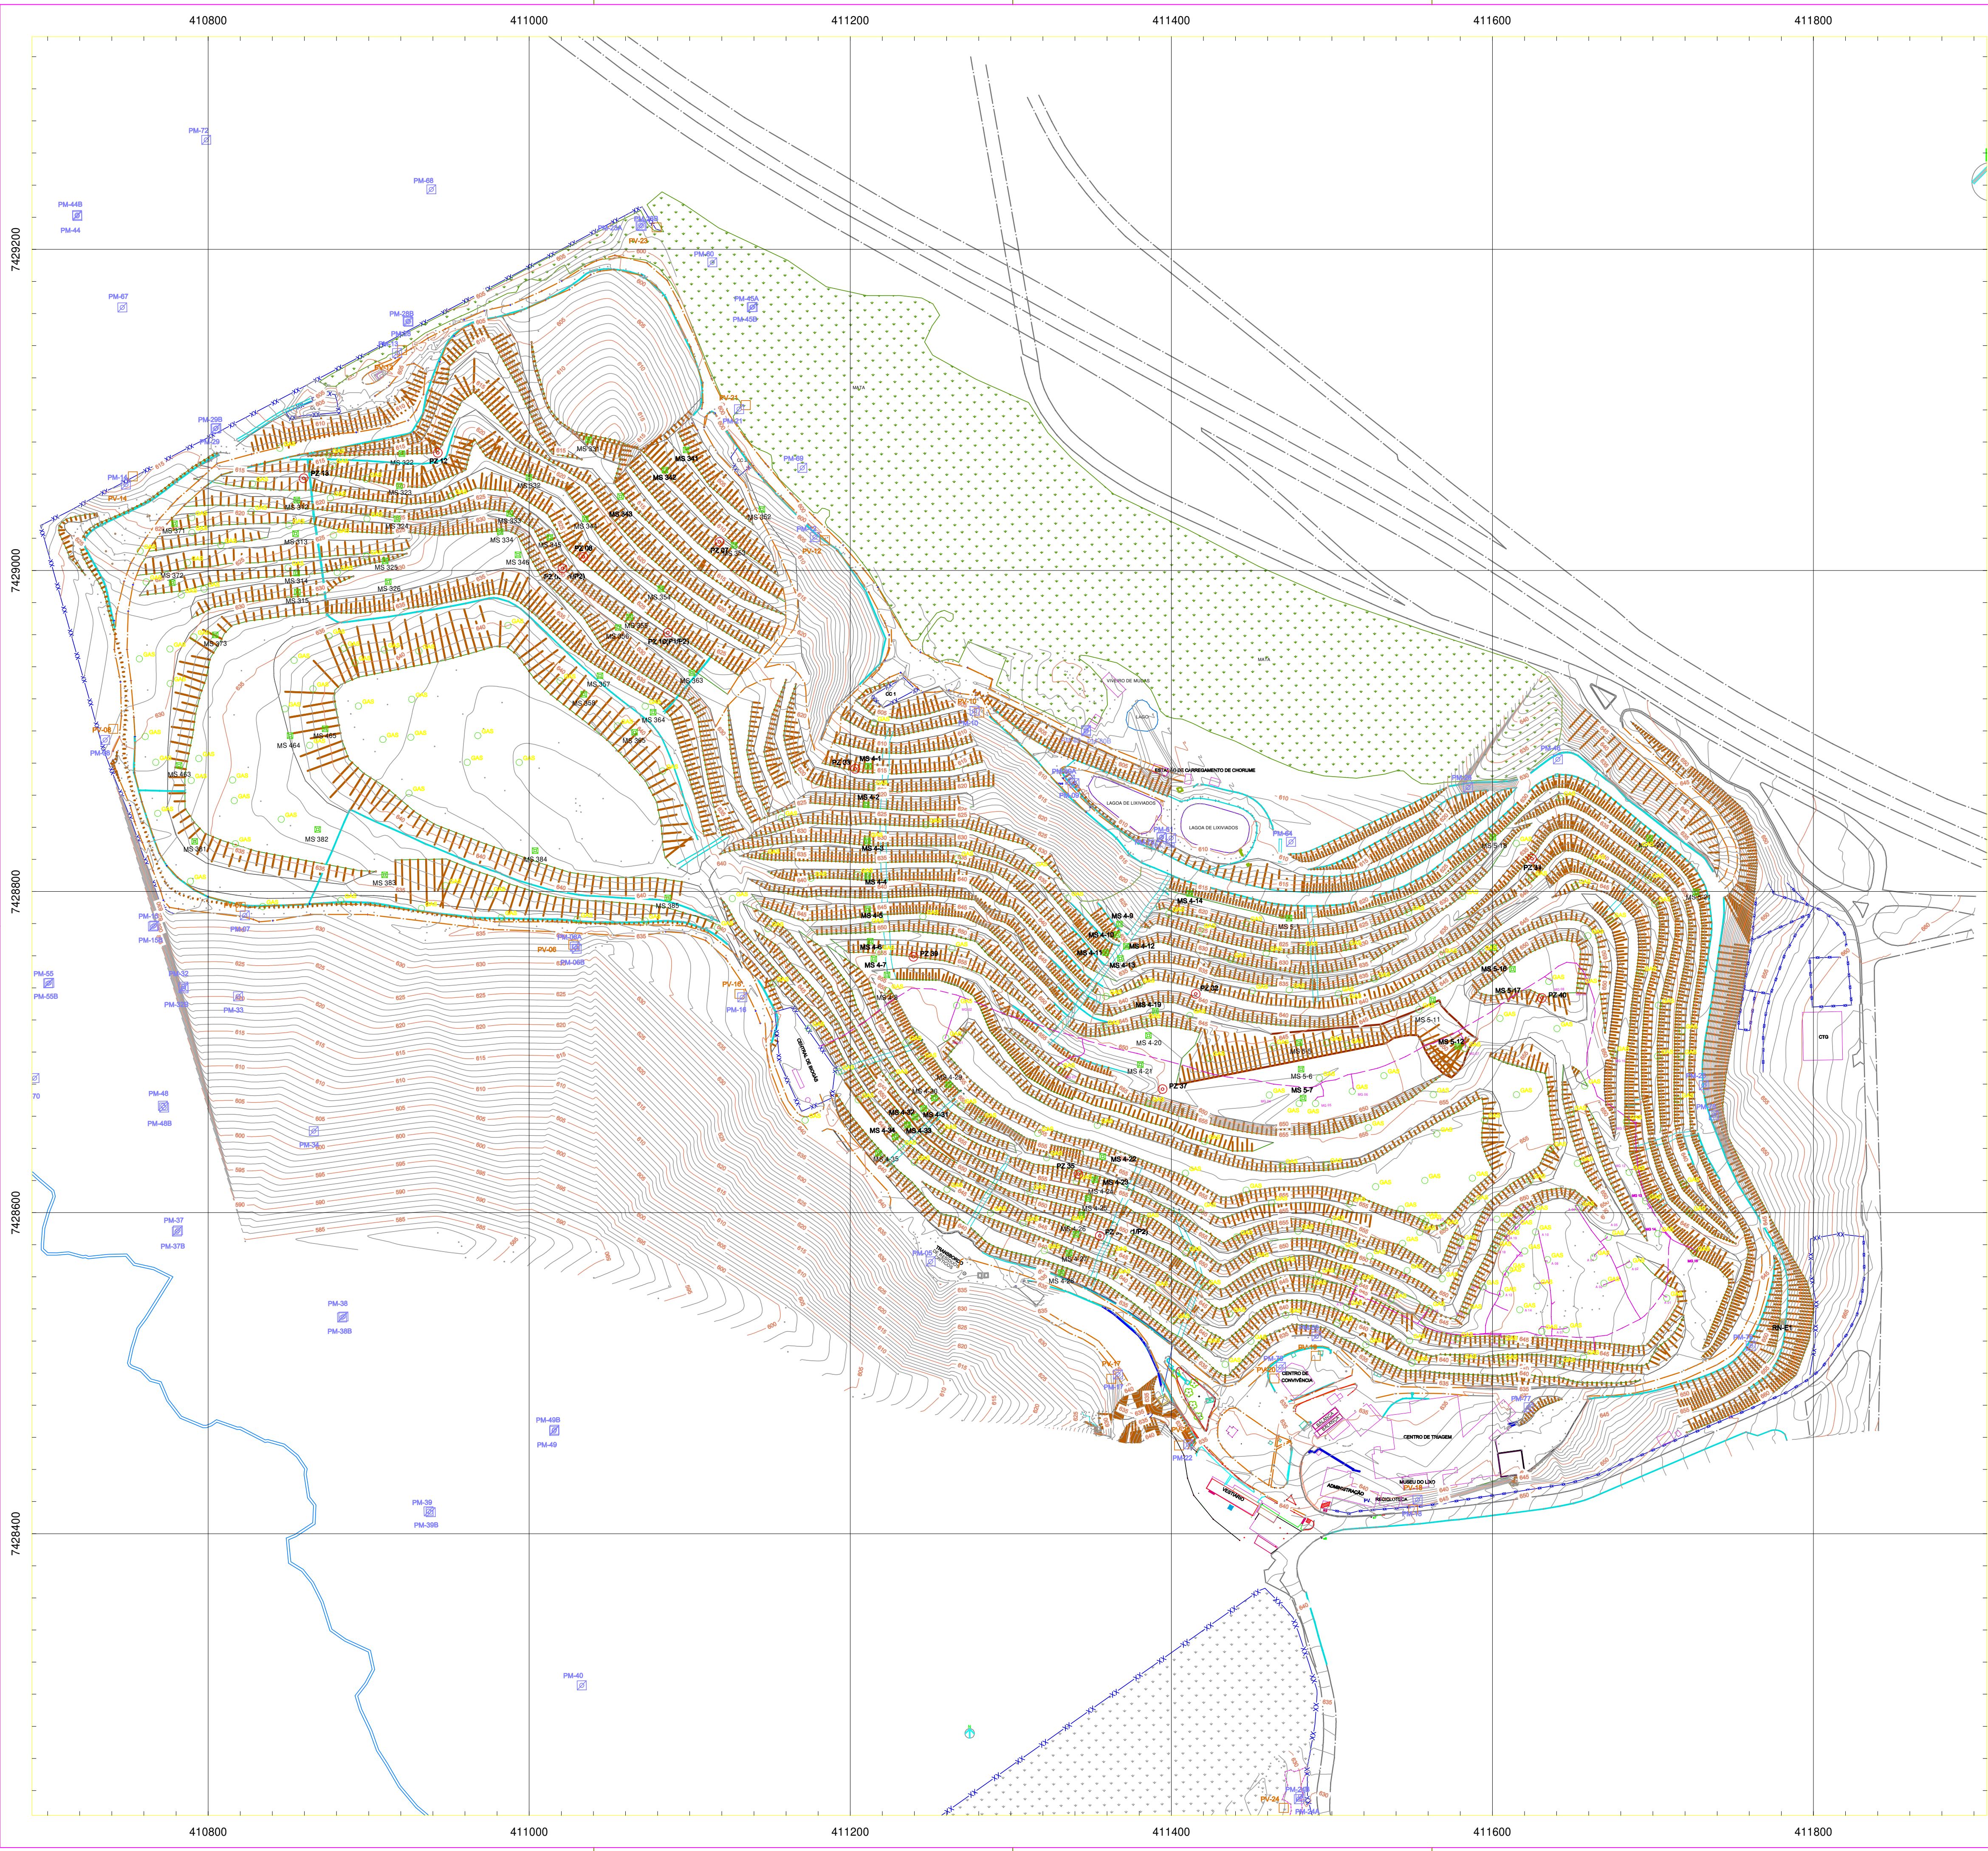

LEGENDA

- Curva de Nivel
- Talude de aterro
- Talude de solo
- Edificações
- Canaleta
- Caixa de passagem (drenagem de águas pluviais)
- Tubulação de drenagem de águas pluviais
- Descida d'água
- Dreno gás
- Dreno gás (trincheira)
- Marco Superficial
- Referência de Nivel (RN-EI)
- Piezômetro
- Pluviômetro
- Poço de Monitoramento de água
- Poço de Monitoramento de vapor
- Ponto de cota
- Poste
- Cerca
- Alambrado
- Muro
- Viação
- Drenagem biopás

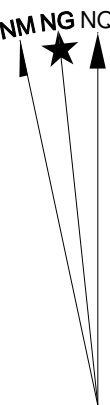

PROJEÇÃO UNIVERSAL TRANSVERSA
DE MERCATOR - UTM
SGR: SIRGAS 2000
MC: 45° W

VÉRTICE: RN1
Lat: 49°44'01,8251" N
Long: 42°00'51,4055" W
K: 1,00016764
CM: 2°16'44,8453"
Declinação Magnética de: -15°45'58"
na data: 27/03/24
com variação anual de: 0°12'45"

Nota: Base topográfica - 27/03/2024

Nº		DESCRIÇÃO DA REVISÃO	DATA	ADEQUAÇÃO	RESP. TÉCNICO
		URBAM - SÃO JOSÉ DOS CAMPOS			
PROJETO:		ATERRO SANITÁRIO SÃO JOSÉ DOS CAMPOS			
TÍTULO:	LEVANTAMENTO TOPOGRÁFICO CADASTRAL AS BUILT MARÇO/2024		DATA: MARÇO/2024	ESCALA: 1:2000	DIMENSÕES EM: INDICADO
			CÓDIGO: URSJ 270324		
RESP. TÉCNICO PROJETO:	ENG. THELMA SUMIE MAGGI MARISA KAMIJI CREA-SP: 5061849384		ENG. PROJETO: THELMA SUMIE	DESENHO: GUILHERME PIRES	PRANCHAS: 01
RESPONSABILIDADE TÉCNICA:		FRAL CONSULTORIA LTDA.			
		Av. Santo Amaro 3432 - Conjunto 72 - Brooklin - São Paulo/SP CNPJ: 06.958.500-716, 0111-9581-6540 e-mail: engenharia@fralconsultoria.com.br www.fralconsultoria.com.br			