



VISTA FRONTAL
ESCALA 1:25

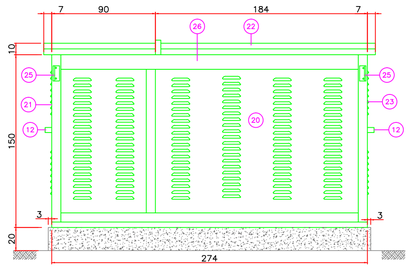


VISTA LATERAL
ESCALA 1:25


CORTE AA
ESCALA 1:25

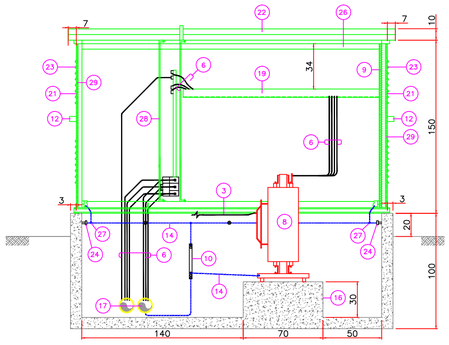

CORTE CC
ESCALA 1:25

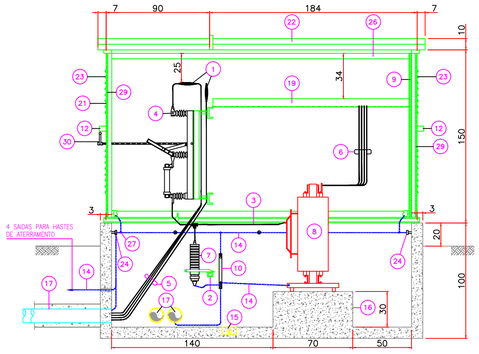

CORTE BB
ESCALA 1:25

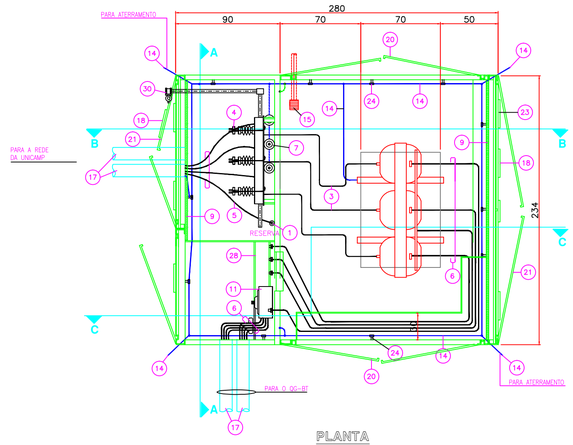


PLANTA
ESCALA 1:25

LEGENDA

01	TERMINAÇÃO ISOLADAS PARA 15 KV
02	CANTONEIRA GALVANIZADA TIPO "L", DE 1 1/2 x 3/16"x 1,60m
03	VERGALHAO DE COBRE DE 1/4"
04	CHAVE SECCIONADORA TRIFÁSICA, 400A, COM SUPORTE PARA FUSIVEIS HH, ABERTURA SOB CARGA.
05	CABO DE COBRE SINGELO, ISOLAÇÃO PARA 15 KV-NA, #35mm2 EM XLPE.
06	CABO DE COBRE, UNIPOLAR, ISOLAÇÃO PARA 0,6/1,0KV, 70°C
07	PARA RAIO TIPO VALVULA – PARA 12 KV–5KA, 60Hz, BLOCO DE ZnO SEM CENTELHADOR.
08	TRANSFORMADOR DE DISTRIBUIÇÃO TRIFASICO A SECO – CONFORME DIAGRAMA
09	GRADE DE PROTEÇÃO REMOVIVEL COM TELA DE ARAME GALVANIZADO Nº 12 BWG, MALHA DE 13x13mm.
10	BARRA DE TERRA DE COBRE NÚ 38x300mm.
11	DISJUNTOR SECO TIPO "NÃO FUSE", TRIFASICO, 600V, CONFORME DIAGRAMA.
12	FECHADURA.
13	HASTE COBREADA ENVOLTA EM CAIXA DE ALVENARIA DE 0,30x0,30m.
14	CABO DE COBRE NÚ, #35mm2.
15	RALO SECO PARA DRENAGEM DE ÁGUA.
16	BASE DE CONCRETO ARMADO.
17	ELETRODUTO DE POLIETILENO CORRUGADO DE ø 100mm, ENVELOPADO EM CONCRETO.
18	PLACA COM DIZERES "PERIGO ALTA TENSÃO".
19	BANDEJA METÁLICA DE 300x75mm x COMPRIMENTO ADEQUADO.
20	PORTA LATERAL COM FECHO INTERNO.
21	PORTA FRONTAL E DE FUNDO COM FECHADURA TIPO CREMONA.
22	COBERTURA REMOVIVEL, COM TRAVA INTERNA.
23	VENEZIANA COM TELA E FILTRO.
24	CONECTOR TIPO PARA ATERRAMENTO.
25	OLHAL DE SUSPENSÃO, REMOVIVEL.
26	CUBÍCULO BLINDADO COMPACTO, SEMI ENTERRADO COMPOSTO DE BASE SOLEIRA DE VIGA PERFIL "U"
	DE AÇO DE 3"x 1 1/2" x 3/16" COM ESTRUTURA DE FECHAMENTO EM CHAPA DE AÇO 14 MSG
	(ESPESSURA 2mm), AUTOPORTANTE IP 54, DOTADO DE VENTILAÇÃO LATERAL.
27	CONECTOR TIPO PARAFUSO FENDIDO DE COBRE OU LATÃO (SPLIT BOLT).
28	PLACA DE CHAPA DE AÇO Nº 12.
29	TELA DE PVC COM MALHA DE 1/16" x 1/16" PARA IMPEDIR ENTRADA DE INSETO.
30	ALAVANCA EXTERNA DOTADA DE CADEADO PARA COMANDO DE CHAVE 15KV.
31	ISOLADOR DE PINO PARA 15 KV

OBSERVAÇÕES GERAIS:
* Todas as medidas em metros exceto onde indicado;
* Antes da execução, conferir todas as medidas no local;
* Não tomar medidas em escala na planta;
* Demais especificações em Memorial Descritivo de Arquitetura;
* Os Projetos, Memoriais e Planilhas são documentos que se completam. Qualquer informação indicada em um deles, deverá ser aplicada aos demais.

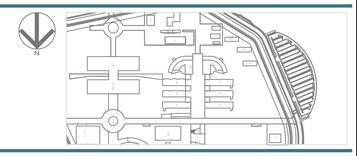

Localização da obra
sem escala

REV.	MODIFICAÇÃO	RESP.	DATA
03			
02			
01			
00			

Construtora Manara LTDA
Revisão: Projeto as Built
Data: 06/05/2013

Radan ENGENHARIA

RADAN ENGENHARIA LTDA
AV. DR. TEIXEIRA DE BARROS, 1094
CEP 13574-020 – SÃO CARLOS – SP
TEL: (xx16) 3375-2960 / 1860 – 3366-4081
Email: radan.engenharia@terra.com.br

ATENÇÃO
A autoria do projeto não é transferida ao proprietário, salvos e pelo contrário estipulado.

NÚCLEO DE GERENCIAMENTO DE PROJETOS DE OBRAS
Pró-reitoria de Desenvolvimento Universitário
UNIVERSIDADE ESTADUAL DE CAMPINAS

OBRA: CAMPUS II LIMEIRA - CONSTRUÇÃO DO EDIFÍCIO DO ENSINO 02
LOCAL: AV. PEDRO ZACCARIA,1300 - JD. STA. LUZIA - LIMEIRA-SP
Autor e Coordenador do Projeto: Prof. Dr. Arqº EDISON FÁVERO - CREA SP 0600539244
Co-Autor do Projeto: Tecnº GISELE J. S. POMPEU - CREA SP 0601617580

CÓDIGO DA OBRA: C2Lens2

GRACO PROJETOS, EMPREENDIMENTOS E CONSTRUÇÃO S/C LTDA.
RUA PADRE TEIXEIRA, 1531 - CENTRO - SÃO CARLOS - SP
FONE / FAX: (16) 3372-2188 / 3307-7643 projetos@gracoarq.com.br - www.gracoarq.com.br

ARQUITETO RESPONSÁVEL E COORDENADOR: CAIO GRACO H. V. BRAGA - CREA nº 5060096225
DESENVOLVIMENTO: Engª VALDECIR GONÇALVES – CREA Nº 0600587158

LOCAL: Campus 2 - UNICAMP - Limeira-SP
OBRA: Edifício do Ensino 02
ETAPA: Executivo - Cabines de Transformação
TÍTULO: Planta baixa - Cortes

ELE 02/27

DATA: 31/mar/2008 | DESENHO: DANIEL | ARQUIVO: C2Lens2_ELE_PE_F02_DES_R00.dwg | ESCALA: INDICADA

"ESTE DESENHO, INCLUSIVE TODAS AS INFORMAÇÕES NELE CONTIDAS, CONSTITUI PROPRIEDADE DA RADAN ENGENHARIA LTDA.
NÃO PODENDO, NOS TERMOS E SOB AS PENAS DA LEGISLAÇÃO EM VIGOR, SER REPRODUZIDO DE NENHUMA FORMA E NEM FORNECIDO A TERCEIROS,
A QUALQUER TÍTULO OU PRETEXTO, SEM PRÉVIA E EXPRESSA AUTORIZAÇÃO DA RADAN"ENGENHARIA LTDA."